

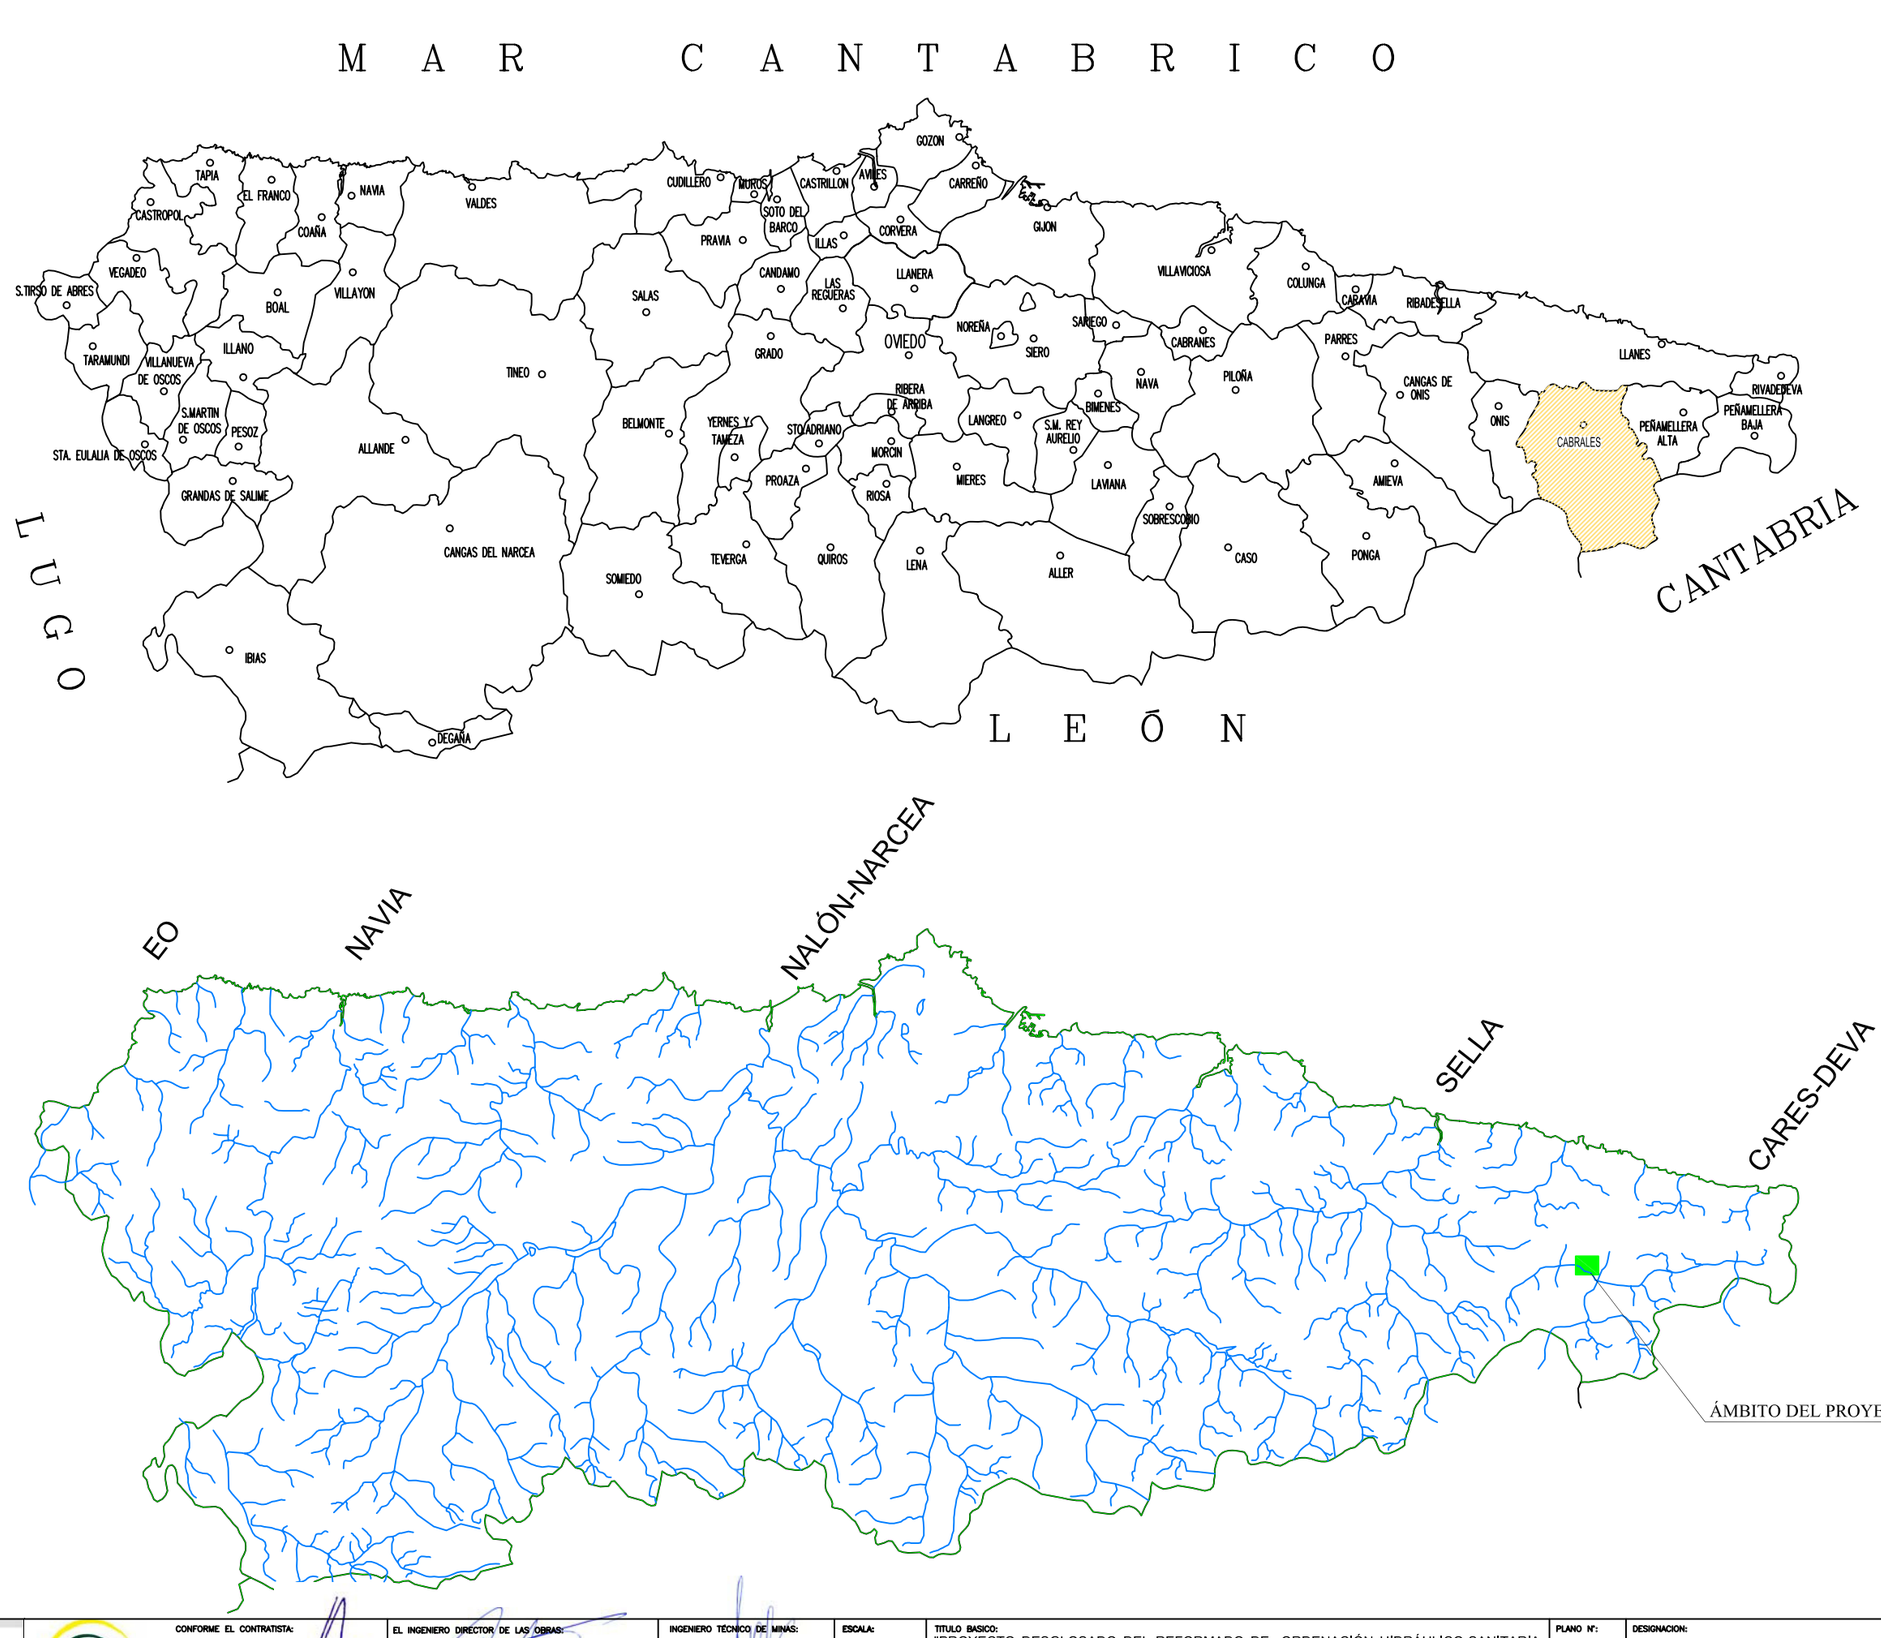


MINISTERIO DE AGRICULTURA, ALIMENTACIÓN Y MEDIO AMBIENTE — CONFEDERACIÓN HIDROGRÁFICA DEL CANTÁBRICO	CONFORME EL CONTRATISTA: proacon Fdo: FERNANDO LANA HERNÁNDEZ	EL INGENIERO DIRECTOR DE LAS OBRAS: JOSÉ JAVIER GONZÁLEZ MARTÍNEZ	INGENIERO TÉCNICO DE MINAS: ADOLFO GUERRA FERNÁNDEZ	ESCALA: 1:750.000 ORIGINAL EN A-3	TITULO BASICO: "PROYECTO DESGLOSADO DEL REFORMADO DE ORDENACIÓN HIDRÁULICO-SANITARIA DEL RÍO CASAÑO ENTRE CARREÑA Y ARENAS DE CABRALES, T.M. DE CABRALES (ASTURIAS). TRAMO: POO - ARENAS DE CABRALES. MODIFICACIÓN Nº 1" (*PLANOS AS-BUILT*)	PLANO Nº: 2	DESIGNACION: PLANO DE SITUACIÓN	FECHA: Julio-2016 HOJA 01 DE 02

EMPLAZAMIENTO
E 1 : 20.000

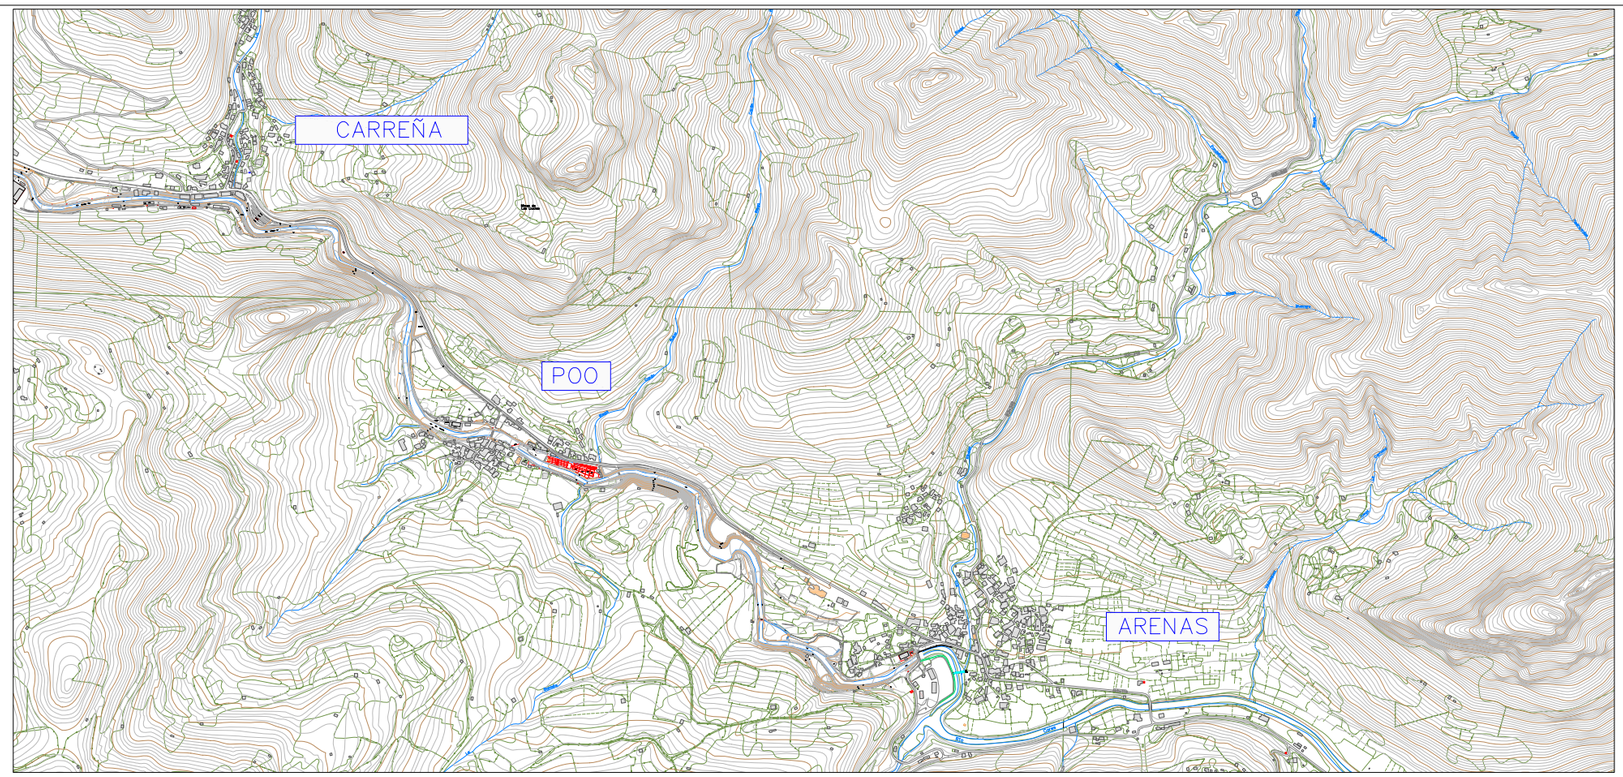

EMPLAZAMIENTO
E 1 : 25.000

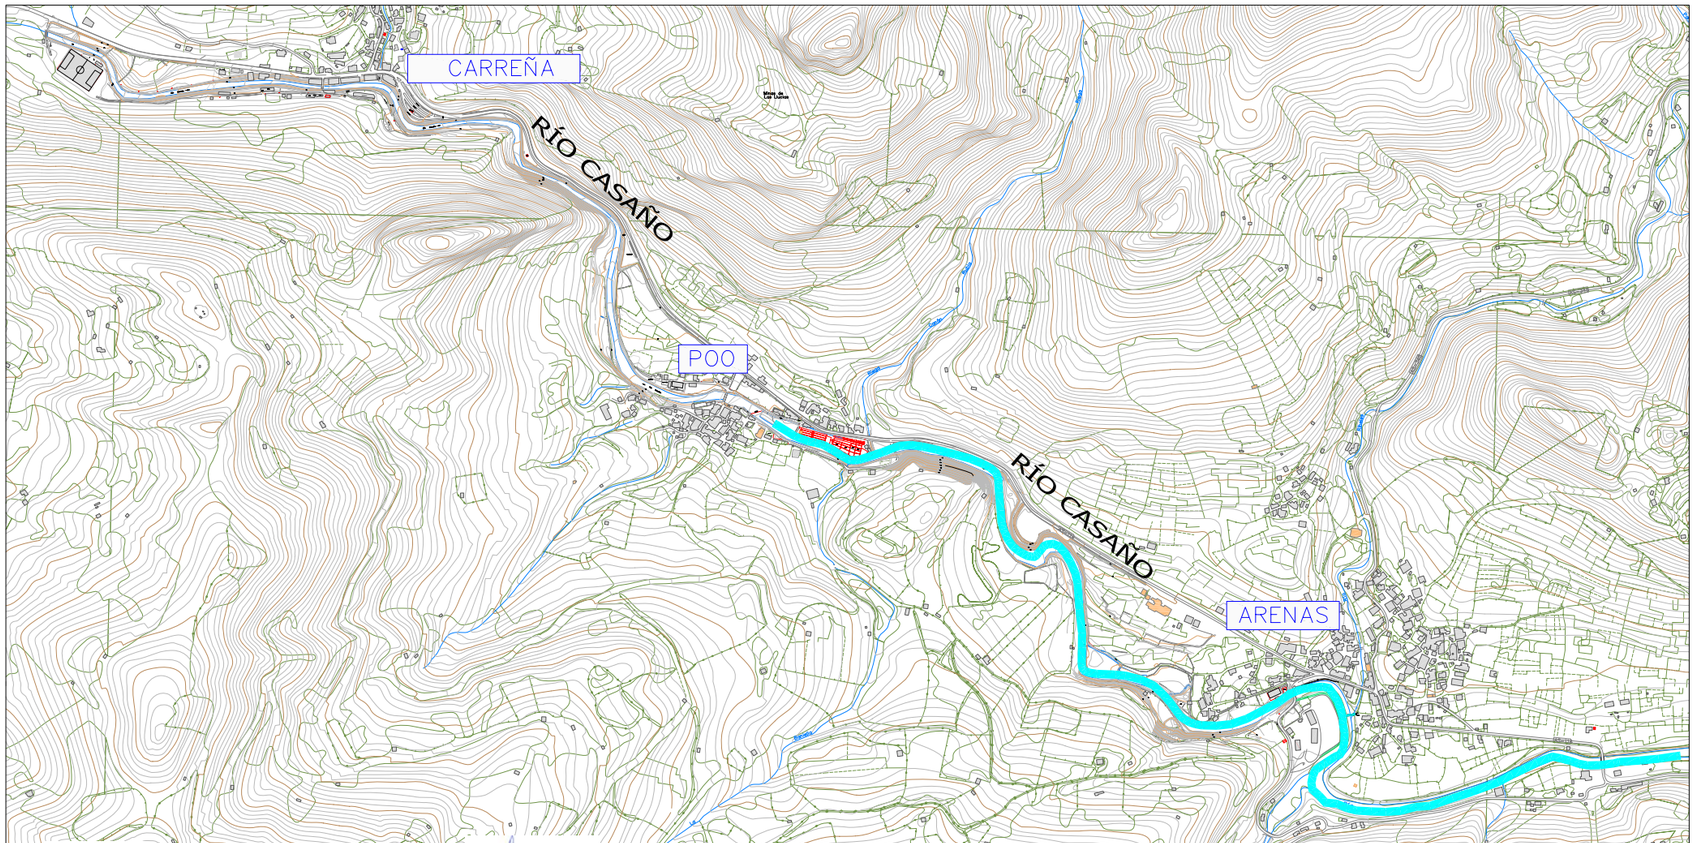

MINISTERIO DE AGRICULTURA, ALIMENTACIÓN Y MEDIO AMBIENTE
CONFEDERACIÓN HIDROGRÁFICA DEL CANTÁBRICO

proacon

CONFORME EL CONTRATISTA:
Fdo: FERNANDO LANA HERNÁNDEZ

EL INGENIERO DIRECTOR DE LAS OBRAS:
JOSE JAVIER GONZALEZ MARTINEZ

INGENIERO TÉCNICO DE MINAS:
ADOLFO GUERRA FERNÁNDEZ

ESCALA:
INDICADAS
ORIGINAL EN A-3

TITULO BASICO:
"PROYECTO DESGLOSADO DEL REFORMADO DE ORDENACIÓN HIDRÁULICO-SANITARIA DEL RÍO CASAÑO ENTRE CARREÑA Y ARENAS DE CABRALES, T.M. DE CABRALES (ASTURIAS). TRAMO: POO - ARENAS DE CABRALES. MODIFICACIÓN Nº 1" (***PLANOS AS-BUILT***)

PLANO Nº:
2

DESIGNACION:
PLANO DE SITUACIÓN

FECHA:
Julio-2016

HOJA 02 DE 02